



ФЕДЕРАЛЬНАЯ СЛУЖБА ГОСУДАРСТВЕННОЙ РЕГИСТРАЦИИ, КАДАСТРА И КАРТОГРАФИИ
ФЕДЕРАЛЬНОЕ ГОСУДАРСТВЕННОЕ УНИТАРНОЕ ПРЕДПРИЯТИЕ,
ОСНОВАННОЕ НА ПРАВЕ ХОЗЯЙСТВЕННОГО ВЕДЕНИЯ,
«РОССИЙСКИЙ ГОСУДАРСТВЕННЫЙ ЦЕНТР ИНВЕНТАРИЗАЦИИ И УЧЕТА ОБЪЕКТОВ НЕДВИЖИМОСТИ –
ФЕДЕРАЛЬНОЕ БЮРО ТЕХНИЧЕСКОЙ ИНВЕНТАРИЗАЦИИ»
ФГУП «РОСТЕХИНВЕНТАРИЗАЦИЯ – ФЕДЕРАЛЬНОЕ БТИ»

ИВАНОВСКИЙ ФИЛИАЛ ИВАНОВСКИЙ ФИЛИАЛ ФГУП
"РОСТЕХИНВЕНТАРИЗАЦИЯ-ФЕДЕРАЛЬНОЕ БТИ"
ЗАНЕСЕНО В РЕЕСТР ОБЪЕКТОВ
КАПИТАЛЬНОГО СТРОИТЕЛЬСТВА

Дата: 02 апреля 2007г.

Инв. №: 24:401:001:010595760:0100

Адрес (местоположение):

Исполнитель: Здоруке

Область, республика, край Ивановская
Район Октябрьский
Населенный пункт 153002, Иваново
Проспект Ленина
Дом 43

Технический паспорт

на Нежилое здание (Лит. А-А8)
наименование объекта учета

(дата обследования
объекта учета)

23.05.2007

Номер	порядковый	11845
	инвентарный	24:401:001:010595760:0100
	кадастровый	

~~Строительство-переоборудования~~

~~См. приложение 1~~

~~проведено без разрешения~~

РАЗРЕШЕНИЕ НА ПЕРЕУСТРОЙСТВО
И (ИЛИ) ПЕРЕПЛАНИРОВКУ
НЕ ПРЕДЪЯВЛЕНО

См. приложение 1

Подпись И.И.И. Ф.И.О. Иванова Н.И.

Дата 05.12.2010г.

~~Строительство-переоборудования~~

~~См. приложение 1~~

~~проведено без разрешения~~

~~" 07 / 12 2007г.~~


~~Техник~~

Разрешение на ввод
объекта в эксплуатацию
от 09.05.10. № 373 от 000-0023-2010
17.03.10 и.и.и. И.И.И.

Ивановское областное
предприятие
по государственному учёту
недвижимости
153037 г. Иваново
ул. Генерала, 36
Телефон: 87-87-01, 87-10-48

ГП "Госучёт"
кадастровый номер
37:24:020126:11:11845/050

Этаж

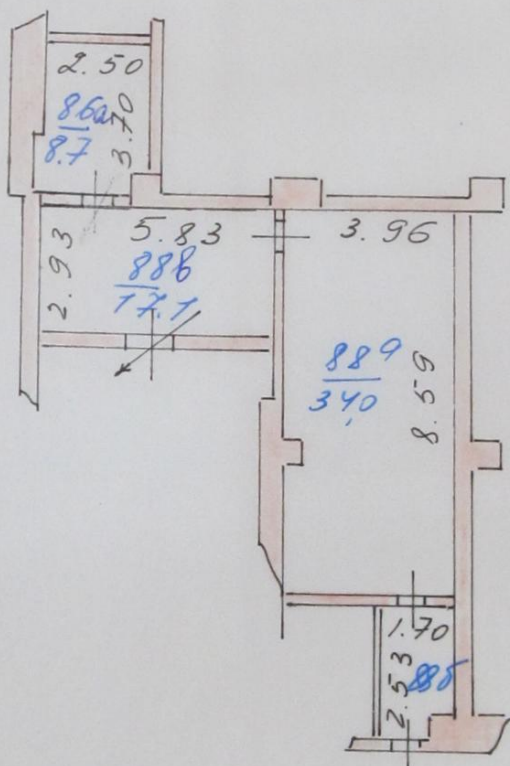

Госстрой России	ГП „Госучёт“ г. Иваново	Ина. № 11845	
Лист № 1	Выкопировка на магазин по пр. Ленина, 43	Масштаб 1:200	
Дата	Исполнитель	Ф.И.О.	Подпись
19.07 2001	техник Проверен: БРК.	Голушина Т.И.	Калинина И.И.


Получено
08.12.03
общего
Крылова

ЭКСПЛИКАЦИЯ

к поэтажному плану строения (на нежилые и жилые со встроенными помещениями строения)

Гор. (пос.) Иваново ул. пр. Ленина дом № 43 Инв. № 11845

1 Этаж

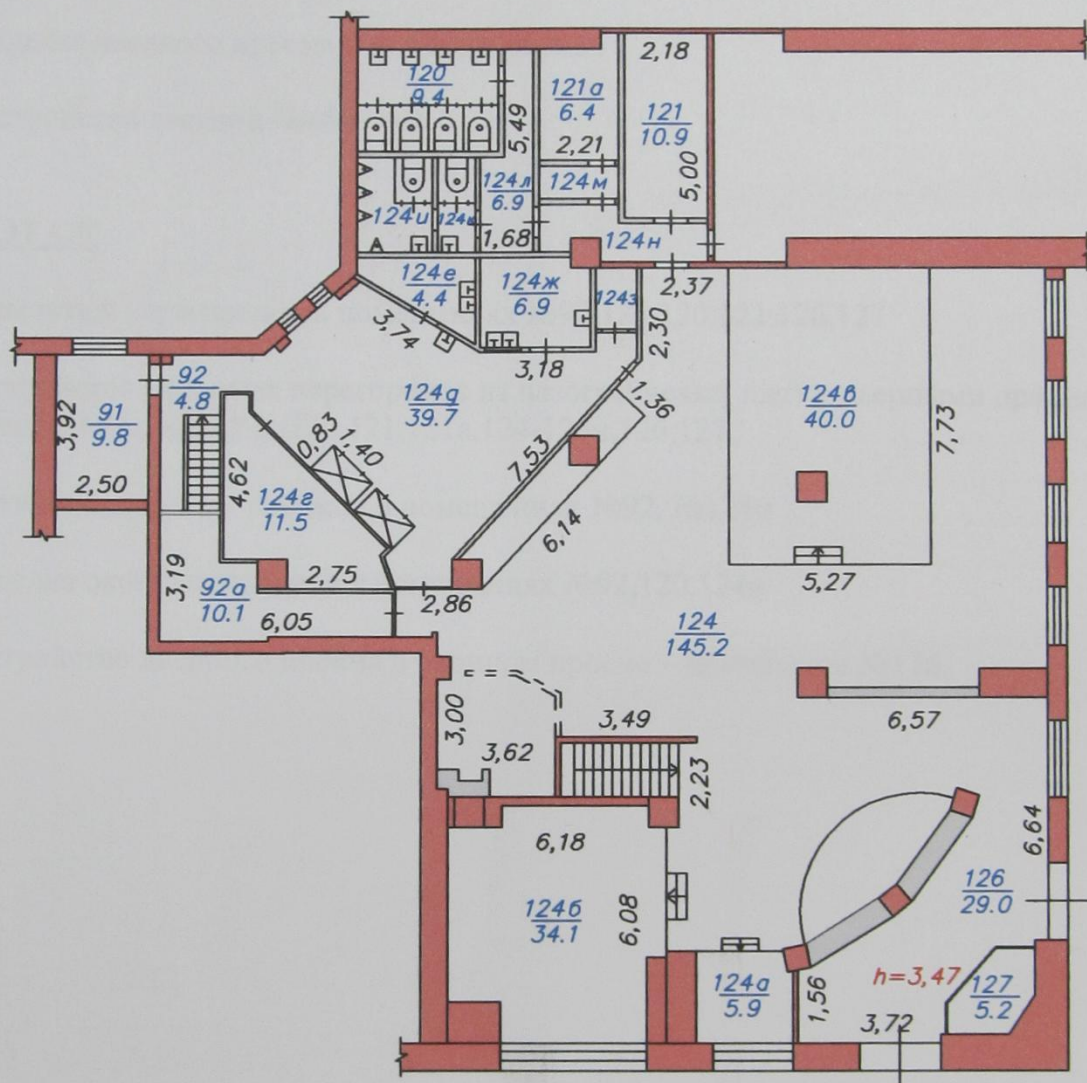

	Ивановский филиал ФГУП "Ростехинвентаризация"		Пор. N 11845
Лист 2	Позэтажный план строения Лит. А по пр. Ленина, д. 43		Масштаб 1: 200
Дата	Исполнитель	Ф. И. О.	Подпись
23.05.07	Инженер	Калашникова М.С.	
13.06.07	Пров. рук группы	Кромова С.Н.	